
1935-183

Kadzidło woj. ostrołęckie

5826500 4596000

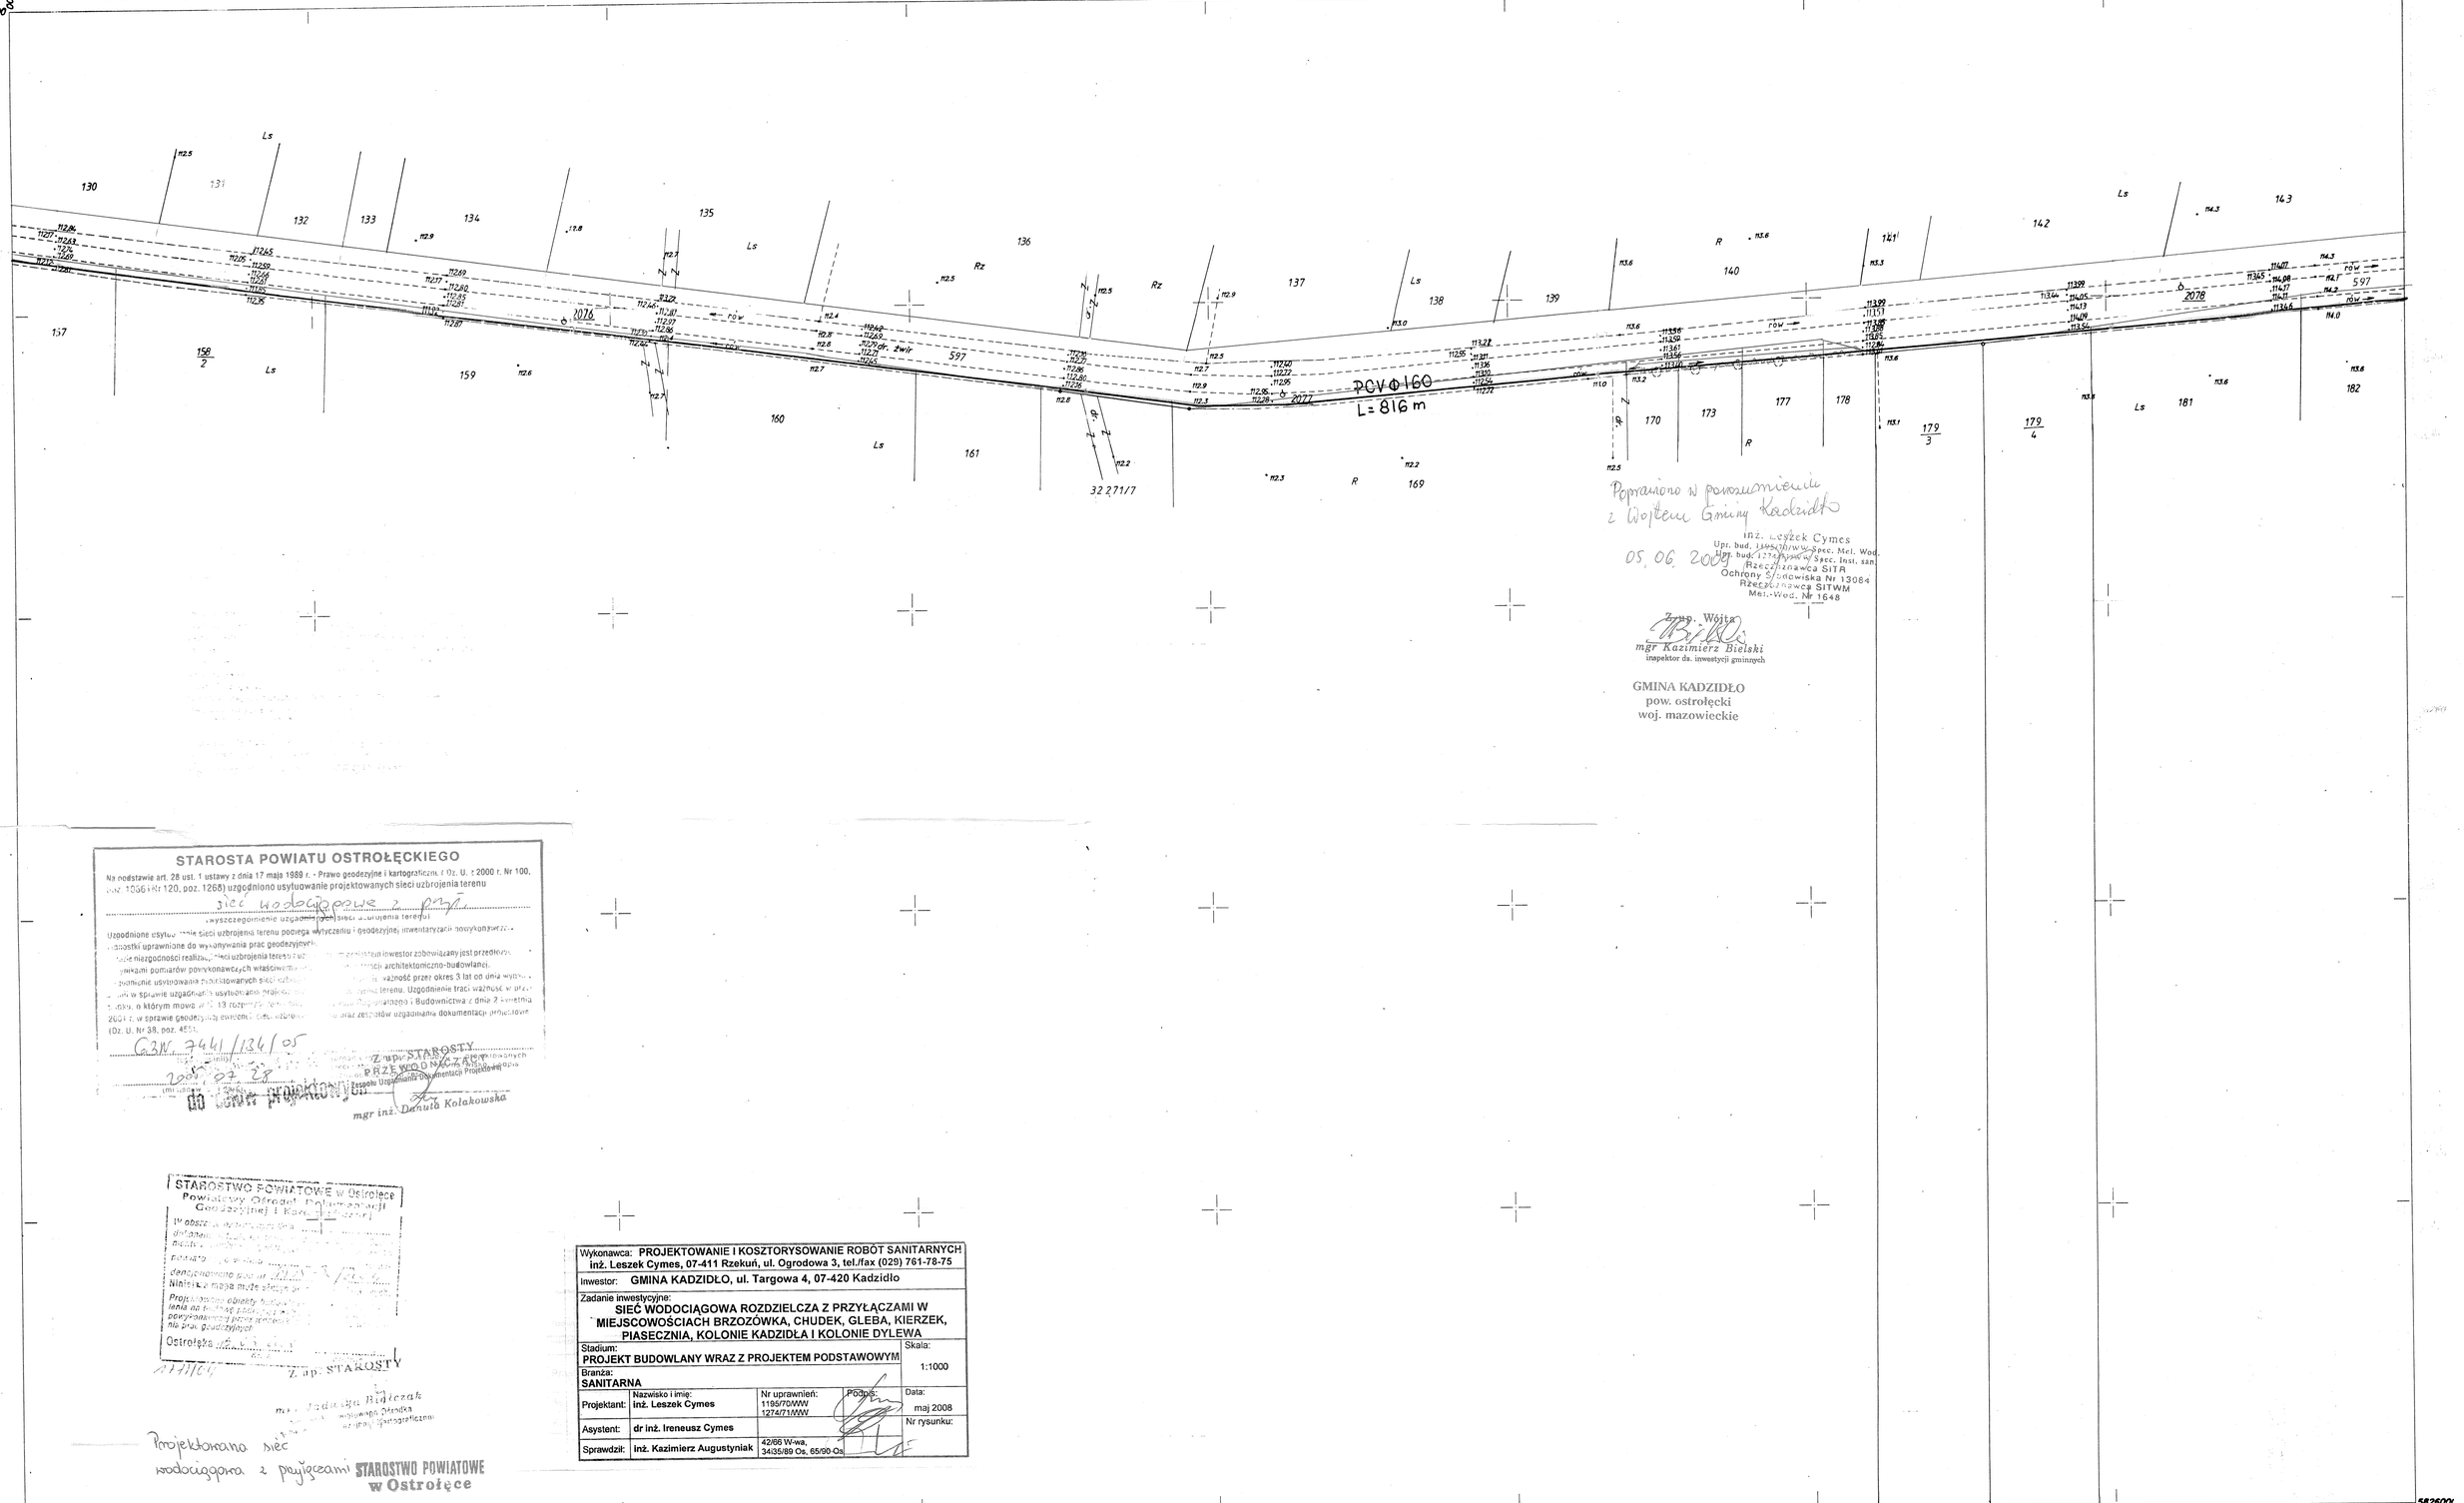

Poprawiono w porozumieniu z Wójtem Gminy Kadzidło

inż. Leszek Cymes
Upr. bud. 1195/70/WW Spec. Mel. Wod.
Upr. bud. 1274/71/WW Spec. Inst. san.
Rzeczoznawca SITA
Ochrony Środowiska Nr 13084
Rzeczoznawca SITWM
Mel.-Wod. Nr 1648
05. 06. 2008

Z-ca Wójta
mgr Kazimierz Bielski
inspektor ds. inwestycji gminnych

GMINA KADZIDŁO
pow. ostrołęcki
woj. mazowieckie

STAROSTA POWIATU OSTROŁĘCKIEGO

Na podstawie art. 28 ust. 1 ustawy z dnia 17 maja 1989 r. - Prawo geodezyjne i kartograficzne (Dz. U. z 2000 r. Nr 100, poz. 1086 i Nr 120, poz. 1268) uzgodniono usytuowanie projektowanych sieci uzbrojenia terenu

sieć wodociągowa z przyłączami

(wyszczególnienie uzgodnionej sieci uzbrojenia terenu)

Uzgodnione usytuowanie sieci uzbrojenia terenu pociąga wytyczeniu i geodezyjnej inwentaryzacji powykonawczej...
...osobistości uprawnione do wykonywania prac geodezyjnych.
...ewentualnej niezgodności realizacji sieci uzbrojenia terenu uz... ...obowiązkiem inwestor zobowiązany jest przedłożyć...
...wynikami pomiarów powykonawczych właściwemu ... ...decyzji architektoniczno-budowlanej.
...o fakcie ukończenia budowy uzbrojonych sieci uzbr... ...ważność przez okres 3 lat od dnia wydania...
...ostatecznie usytuowania projektowanych sieci uzbr... ...sieci terenu. Uzgodnienie traci ważność w prz...
...ustawy, o którym mowa w art. 13 ustawy z dnia ... ...oraz zespołów uzgodnionej dokumentacji projektowej...
2001 r. w sprawie geodezyjnej ewidencji sieci uzbroj...
(Dz. U. Nr 38, poz. 455).

GZW.7441/136/05


(miejscowość, data)

Z up. STAROSTY
PRZEWODNICZĄCY
Zespołu Uzgadniania Dokumentacji Projektowej
mgr inż. Danuta Kołakowska

STAROSTWO POWIATOWE w Ostrołęce
Powiatowy Ośrodek Dokumentacji Geodezyjnej i Kartograficznej
W obszarze ... działce ... arkuszu ... zasobu ... dnia ... Nihil z mapą może służyć ... Projektowane obiekty ... nie ma ... powykonawczej ... na prawach geodezyjnych
Ostrołęka ...
Z up. STAROSTY
mgr Jadwiga Bilczak
Kierownik Ośrodka
Powiatowego Ośrodka Dokumentacji Geodezyjnej i Kartograficznej

Projektowana sieć wodociągowa z przyłączami

STAROSTWO POWIATOWE w Ostrołęce

Wykonawca: PROJEKTOWANIE I KOSZTORYSOWANIE ROBÓT SANITARNYCH inż. Leszek Cymes, 07-411 Rzekuń, ul. Ogrodowa 3, tel./fax (029) 761-78-75				
Inwestor: GMINA KADZIDŁO, ul. Targowa 4, 07-420 Kadzidło				
Zadanie inwestycyjne: SIEĆ WODOCIĄGOWA ROZDZIELCZA Z PRZYŁĄCZAMI W MIEJSCOWOŚCIACH BRZOZÓWKA, CHUDEK, GLEBA, KIERZEK, PIASECZNIA, KOLONIE KADZIDŁA I KOLONIE DYLEWA				
Stadium: PROJEKT BUDOWLANY WRAZ Z PROJEKTEM PODSTAWOWYM				Skala: 1:1000
Branża: SANITARNA				
Projektant:	Nazwisko i imię: inż. Leszek Cymes	Nr uprawnień: 1195/70/WW 1274/71/WW	Podpis:	Data: maj 2008
Asystent:	dr inż. Ireneusz Cymes			Nr rysunku:
Sprawdził:	inż. Kazimierz Augustyniak	42/66 W-wa, 3435/89 Os, 65/90 Os		

243.241.183

1 : 1000

Mapa sytuacyjno-wysokościowa

Założona przez Wojewódzki Ośrodek Dokumentacji Geodezyjno-Kartograficznej w Ostrołęce w 1995 r.

174 184

W. CHUDEK